


BOVENAANZICHT, SCHAAL 1:2000



GPS PUNTEN BOORLIJN:

A: 112965.2, 534978.7
B: 112970.5, 534986
Intredehoek 29° (P5)
Boogstraal 5.2 m

DOORSNEDE BOORGAT, NoS

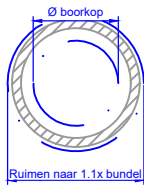

Pilotboring Ø50 mm
Ruimen Ø80 mm
Aanbrengen 1x Ø75 HDPE PE 100 SDR 17


LEGENDA


LIJNTYPE	OMSCHRIJVING
—	BOORLIJN
—	MAAIVELD
—	MAATVOERING

SITUATIE, SCHAAL 1:200



LENGTEPROFIEL, SCHAAL 1:200

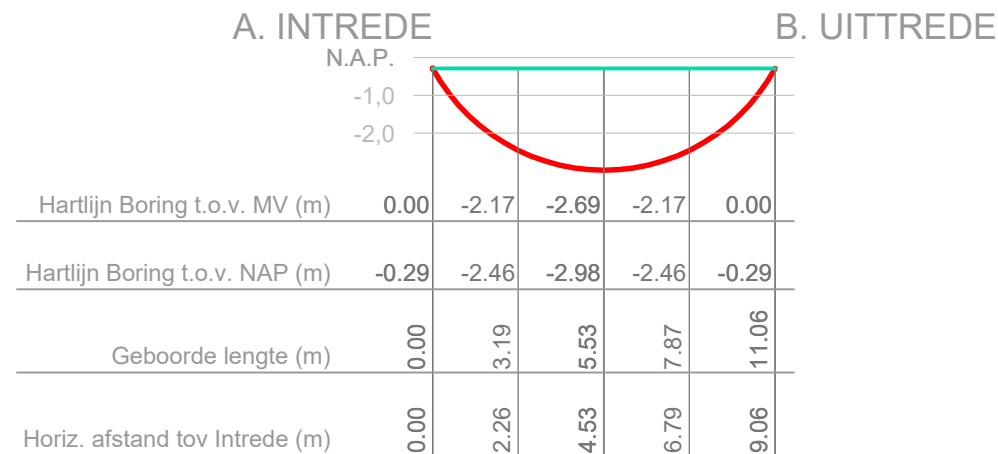

					OPMERKINGEN		<div>NEIJHOF  VISSER BV</div>		IN OPDRACHT VAN:		PROJ.NR. : NV22R021																										
									BAM Infra Telecom B.V.		GETEKEND: M. Luijben																										
					Diepte boogzinker t.o.v. maaiveld intredepunt. Profiel is theoretisch en indicatief. Werkelijk profiel kan afwijken door bijvoorbeeld bodemopbouw, ondergrondse obstakels etc.		Ref. H01599669		AKKOORD : B.Neijhof																												
							-		DATUM : 30-mei-22																												
		-		SCHAAL : 1:200																																	
				FORMAAT : A3																																	
<table><tr><td>4</td><td></td><td></td><td></td><td></td></tr><tr><td>3</td><td></td><td></td><td></td><td></td></tr><tr><td>2</td><td></td><td></td><td></td><td></td></tr><tr><td>1</td><td></td><td></td><td></td><td></td></tr><tr><td>Rev.</td><td>Datum</td><td>Getekend</td><td>Akkoord</td><td>WIJZIGING</td></tr></table>					4					3					2					1					Rev.	Datum	Getekend	Akkoord	WIJZIGING	<div>GestuurdeBoringTekening.nl</div>		PROJECT: Schagerbrug, Schagerweg (bij nr.74)				STATUS:	
					4																																
					3																																
					2																																
					1																																
Rev.	Datum	Getekend	Akkoord	WIJZIGING																																	
1x Ø75 HDPE PE 100 SDR 17 , tbv Ref.N&V: 01746				As-Built																																	
Geboorde lengte 9.06 m																																					
ONDERWERP: Boogzinker				TEKENING NR.:		REV.																															
				NV22R021-01		0																															